



SITUAÇÃO - ESQUEMÁTICO  
ESCALA - 1:5000

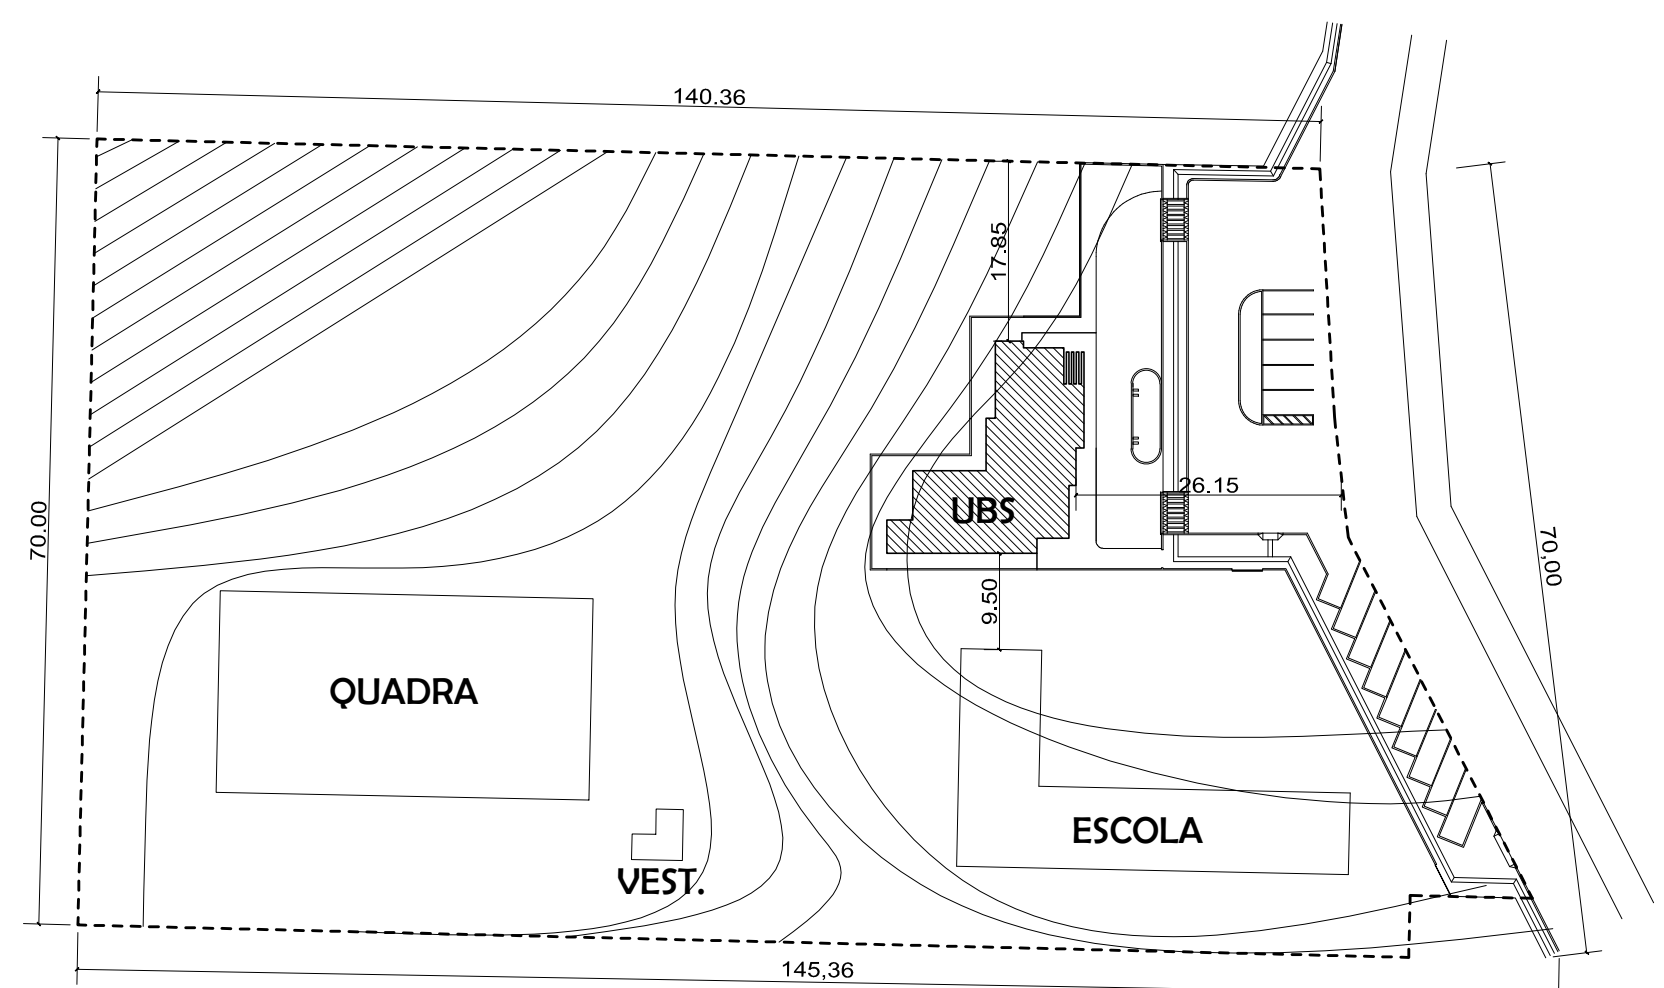

IMPLANTAÇÃO - ESQUEMÁTICO  
ESCALA - 1:500

COBERTURA E IMPLANTAÇÃO (ampliada)  
ESCALA - 1:800  
ÁREA - 249,34 m²



ESTADO DE SANTA CATARINA  
SECRETARIA DE ESTADO DA SAÚDE  
SISTEMA ÚNICO DE SAÚDE  
SUPERINTENDÊNCIA DE VIGILÂNCIA EM SAÚDE  
DIRETORIA DE VIGILÂNCIA SANITÁRIA  
NÚCLEO DE VIGILÂNCIA DE DOENÇAS  
APROVADO  
De acordo com o E.C. Art. 17, da Lei 6320/03 CIE-35  
Resoluções da ANVISA nº RDC 50/02 e RDC 51/11  
**PT 011/2023**  
Daiane dos Santos da Silva Godinho  
Engenheira Civil, Gerência Regional de Saúde de  
Criciúma/SUV/SES  
Matrícula 0392042-9-02

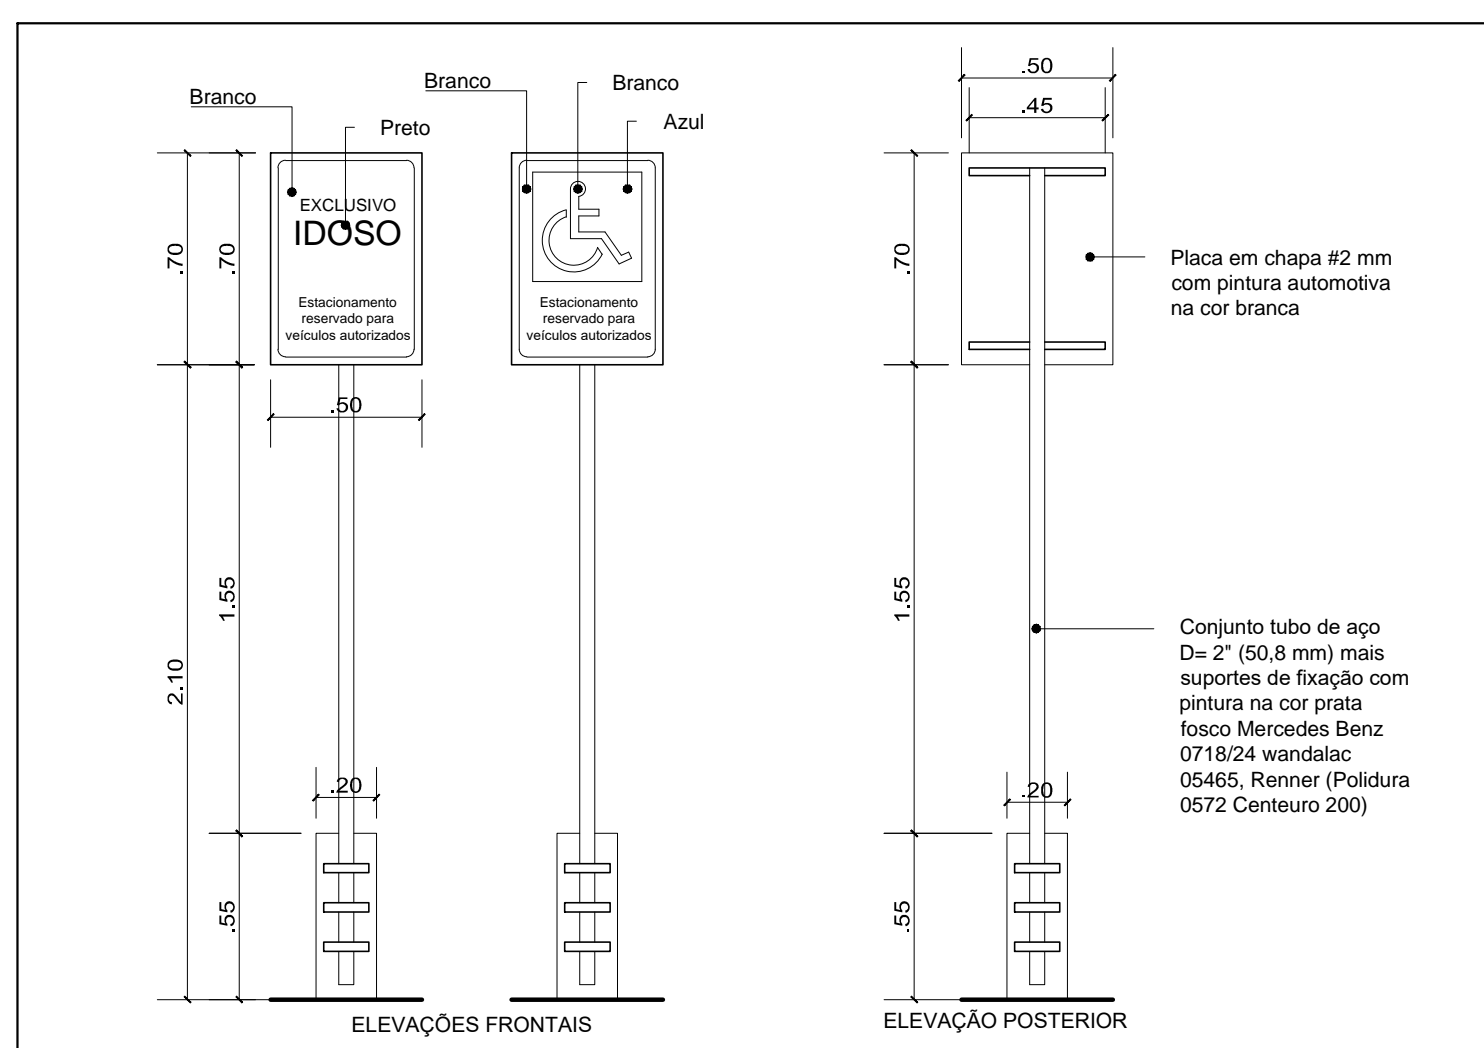

DETALHE 02 - Sinalização vertical para vagas de estacionamento  
ESCALA - 1:50

FINAL	COMO CONSTRUÍDO	
R-02	REVISÃO 02	17-11-22
R-01	REVISÃO 01	09-09-21
R-00	EMISSÃO INICIAL	28-09-21
REVISÃO	EXCORAÇÃO	DATA

 <b>Eduardo Costa.</b> Arquiteto e designer de interiores 040 99978-1908 - 3434-3400 contato@eduardocostaarquiteto.com.br eduardocostaarquiteto eduardocostaarquiteto.com.br	<b>PROJETO ARQUITETÔNICO</b> OBRA: <b>Unidade Básica de Saúde Integrada</b> LOCAL: <b>Estrada Geral Alto Rio Maina, Bairro Alto Rio Maina, Siderópolis, SC</b> PROPRIETÁRIO: <b>Prefeitura de Siderópolis - CNPJ - 82.829.407/0001-62</b> CONTÉUDO DA PRANCHETA: <b>COBERTURA E IMPLANTAÇÃO, SITUAÇÃO</b> ESCALA: <b>Indicada</b> DESenhO: <b>Gabriela</b> PRANCHETA: <b>ARQ-001</b> DATA: <b>Março / 2022</b> ARQUIVO: <b>UBSI - arquitetura - 1108.dwg</b> Última revisão em 17 de novembro de 2022 <b>R-02</b>
---	--

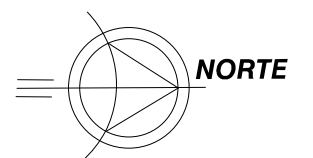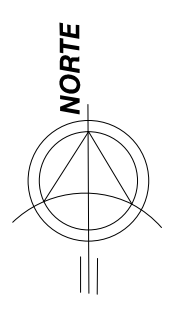





## Assinaturas do documento



Código para verificação: **MH126CA4**

Este documento foi assinado digitalmente pelos seguintes signatários nas datas indicadas:




**DAIANE DOS SANTOS DA SILVA** (CPF: 036.XXX.529-XX) em 13/01/2023 às 05:19:09

Emitido por: "SGP-e", emitido em 13/07/2018 - 13:34:57 e válido até 13/07/2118 - 13:34:57.


(Assinatura do sistema)

Para verificar a autenticidade desta cópia, acesse o link <https://portal.sgpe.sea.sc.gov.br/portal-externo/conferencia-documento/U0VTXzcwNTIfMDAxOTYzMDVfMTk4NTk1XzlwMjJfTUgxMjZDQTQ=> ou o site

<https://portal.sgpe.sea.sc.gov.br/portal-externo> e informe o processo **SES 00196305/2022** e o código **MH126CA4** ou aponte a câmera para o QR Code presente nesta página para realizar a conferência.

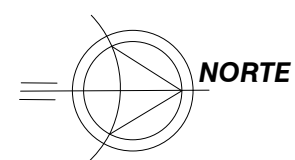

NORTE

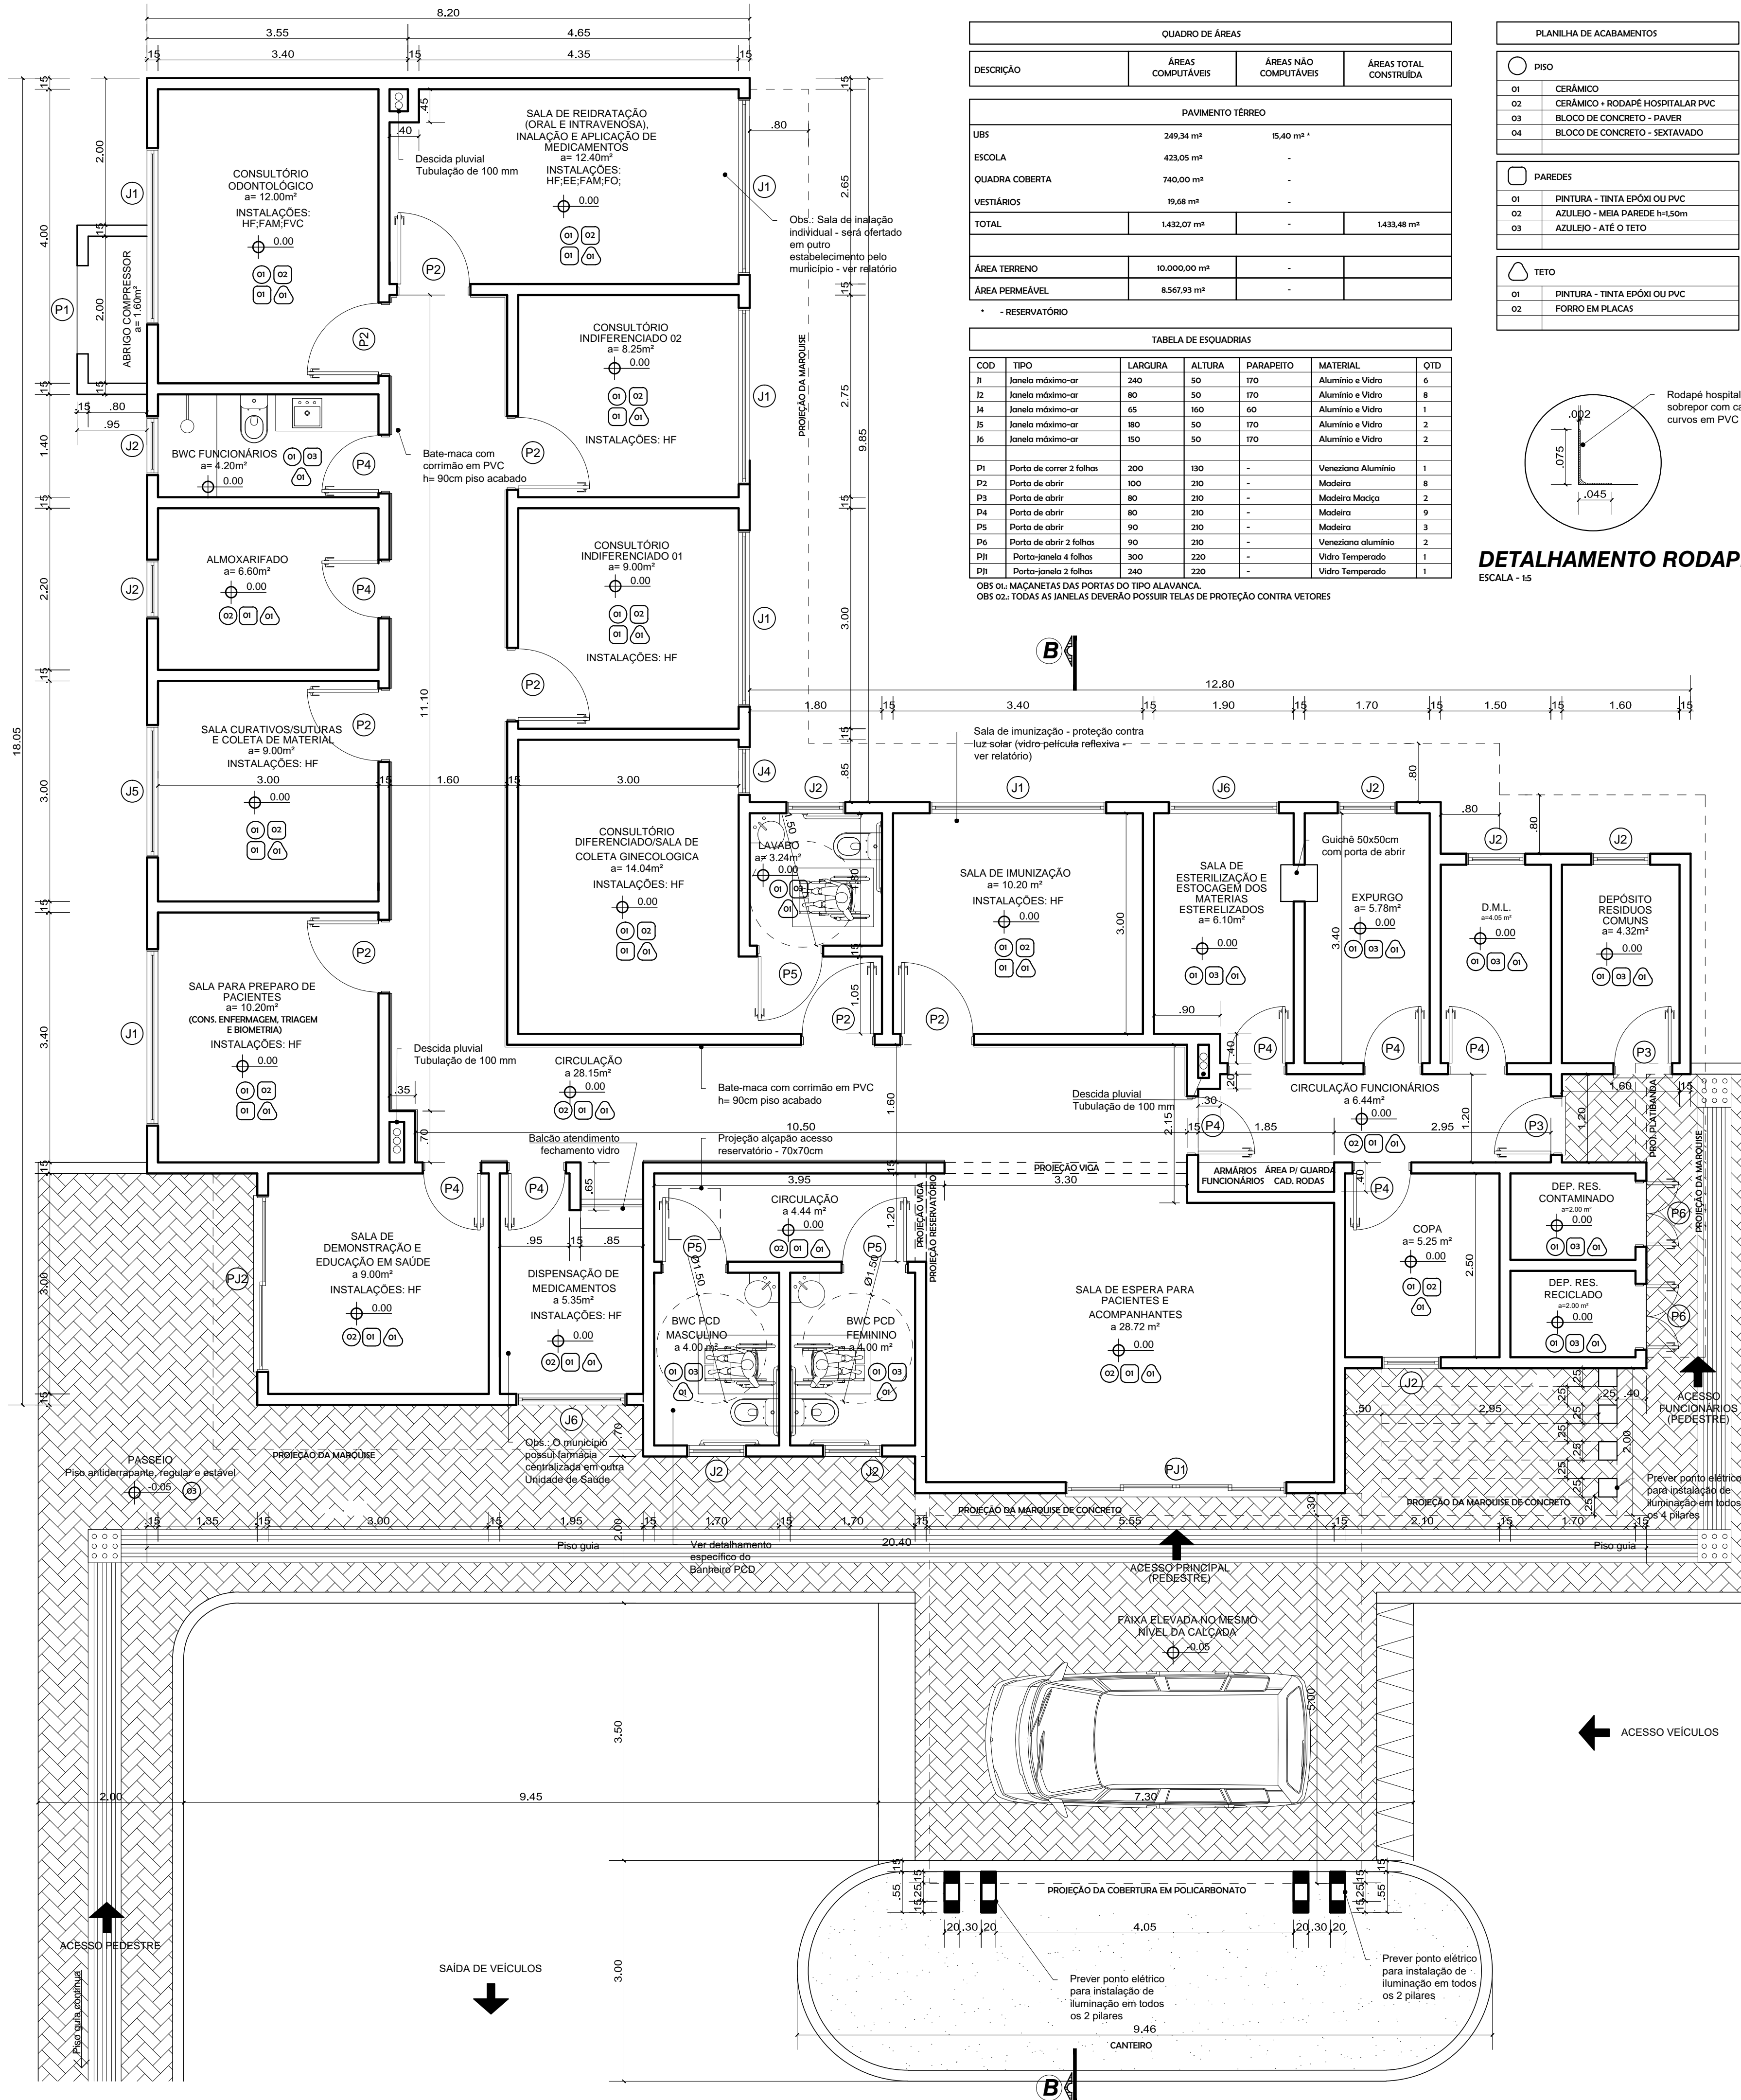


PLANTA BAIXA  
ESCALA - 1:50  
ÁREA: 249,34 m²

QUADRO DE ÁREAS			
DESCRIÇÃO	ÁREAS COMPUTÁVEIS	ÁREAS NÃO COMPUTÁVEIS	ÁREAS TOTAL CONSTRUÍDA
PAVIMENTO TÉRREO			
UBS	249,34 m²	15,40 m² *	
ESCOLA	423,05 m²	-	
QUADRA COBERTA	740,00 m²	-	
VESTIÁRIOS	19,68 m²	-	
ÁREA TERRENO	10.000,00 m²	-	
ÁREA PERMEÁVEL	8.567,93 m²	-	


TABELA DE ESQUADRIAS					
COD	TIPO	LARGURA	ALTURA	PARAPEITO	MATERIAL
J1	Janela máximo-cr	240	50	170	Alumínio e Vidro
J2	Janela máximo-cr	80	50	170	Alumínio e Vidro
J4	Janela máximo-cr	65	160	60	Alumínio e Vidro
J5	Janela máximo-cr	180	50	170	Alumínio e Vidro
J6	Janela máximo-cr	150	50	170	Alumínio e Vidro
P1	Porta de correr 2 folhas	200	130	-	Veneziana Alumínio
P2	Porta de abrir	100	210	-	Madeira
P3	Porta de abrir	80	210	-	Madeira Maciça
P4	Porta de abrir	80	210	-	Madeira
P5	Porta de abrir	90	210	-	Madeira
P6	Porta de abrir 2 folhas	90	210	-	Veneziana alumínio

OBS 01: MACANETAS DAS PORTAS DO TIPO ALAVANCA.  
OBS 02: TODAS AS JANELAS DEVERÃO POSSUIR TELAS DE PROTEÇÃO CONTRA VETORES


PLANILHA DE ACABAMENTOS	
○ PISO	
01	CERÂMICO
02	CERÂMICO + RODAPÉ HOSPITALAR PVC
03	BLOCO DE CONCRETO - PAVER
04	BLOCO DE CONCRETO - SEXTAVADO
□ PAREDES	
01	PINTURA - TINTA EPOXI OU PVC
02	AZULEJO - MEIA PAREDE h=1,50m
03	AZULEJO - ATÉ O TETO
△ TETO	
01	PINTURA - TINTA EPOXI OU PVC
02	FORRO EM PLACAS

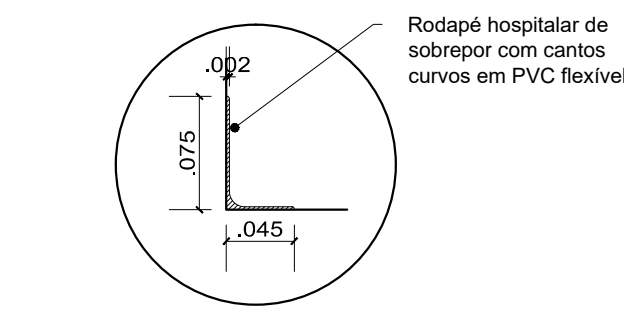

DETALHAMENTO RODAPÉ  
ESCALA - 1:5

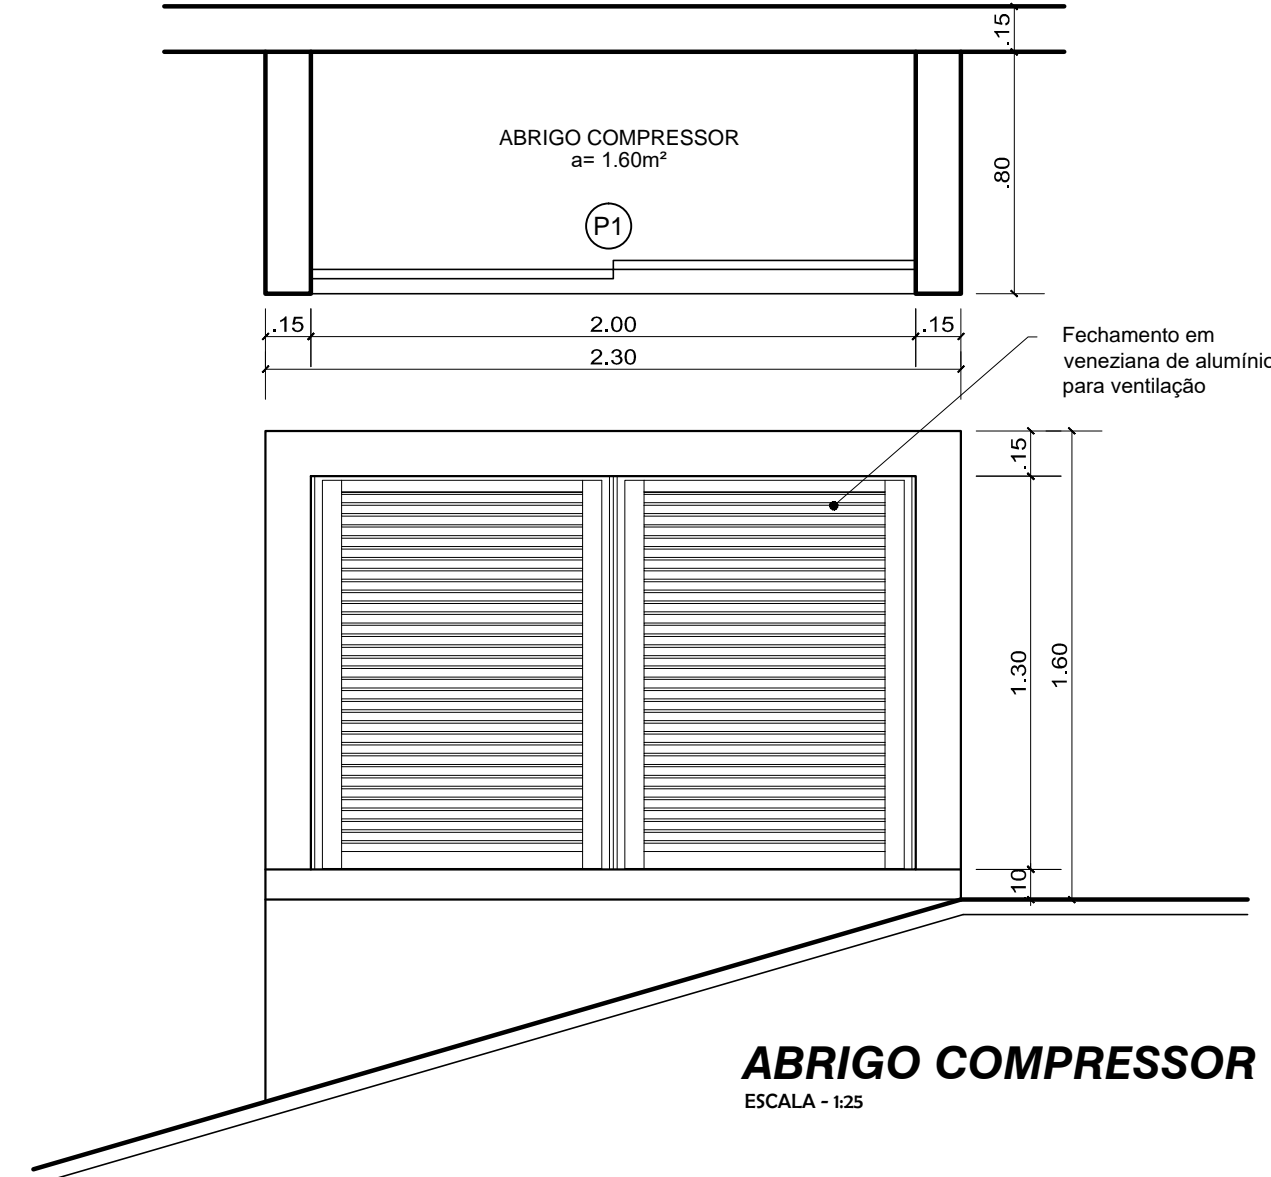

ABRIGO COMPRESSOR  
ESCALA - 1:25

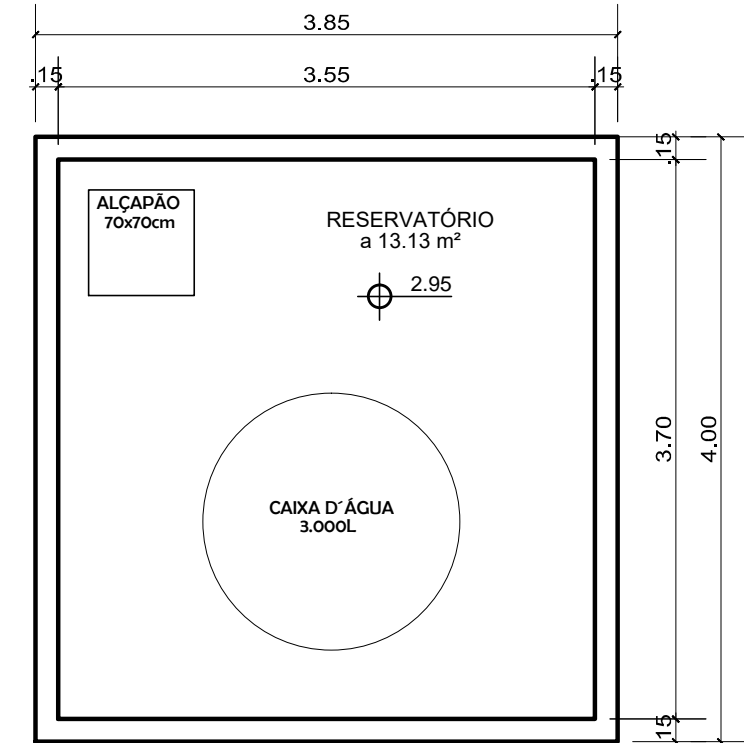

PLANTA BAIXA RESERVATÓRIO  
ESCALA - 1:50  
ÁREA: 15,40m²



APROVADO  
Dilane dos Santos de Silva Godinho  
Engenheira Civil - Central Regional de Saúde de  
Criciúma/SC  
Matrícula 0202042-9-02

FINAL	COMO CONSTRUÍDO	
R-02	REVISÃO 02	17-11-22
R-01	REVISÃO 01	19-09-22
R-00	EMIÇÃO INICIAL	25-03-22
REVISÃO	DISCRIMINAÇÃO	DATA

**Eduardo Costa.**  
Arquitetura e Urbanismo  
design de interiores

(48) 99978-1908 - 3434-3410  
contato@eduardocostaarquitetura.com.br  
@eduardocostaarquitetura  
eduardocostaarquitetura.com.br

OBRA: **Unidade Básica de Saúde Integrada**

LOCAL: **Estrada Geral Alto Rio Maina, Bairro Alto Rio Maina, Siderópolis, SC**

PROPRIETÁRIO: **Prefeitura de Siderópolis - CNPJ - 82.929.407/0001-62**

RESPONSABILIDADE TÉCNICA DO PROJETO:

EDUARDO ALECIO COSTA  
ARQUITETO E URBANISTA - CREA: A00587-4

RESPONSABILIDADE TÉCNICA DA EXECUÇÃO:

CONTEÚDO DA PRANCHA:

**PLANTA BAIXA - QUADRO DE ESQUADRIAS**  
**QUADRO DE ÁREAS**

ESCALA: **Indicada**

DESENHO: **Gabriela**

PRANCHA: **ARQ-002**

DATA: **Março / 2022**

ARQUIVO: **UBS - arquitetônico 1-50.dwg**

Última revisão em 17 de novembro de 2022

REVISÃO: **R-02**



## Assinaturas do documento



Código para verificação: **2J3WV81V**

Este documento foi assinado digitalmente pelos seguintes signatários nas datas indicadas:



**DAIANE DOS SANTOS DA SILVA** (CPF: 036.XXX.529-XX) em 13/01/2023 às 05:18:59



Emitido por: "SGP-e", emitido em 13/07/2018 - 13:34:57 e válido até 13/07/2118 - 13:34:57.

(Assinatura do sistema)

Para verificar a autenticidade desta cópia, acesse o link <https://portal.sgpe.sea.sc.gov.br/portal-externo/conferencia-documento/U0VTXzcwNTIfMDAxOTYzMDVfMTk4NTk1XzlwMjJfMkozV1Y4MVY=> ou o site

<https://portal.sgpe.sea.sc.gov.br/portal-externo> e informe o processo **SES 00196305/2022** e o código **2J3WV81V** ou aponte a câmera para o QR Code presente nesta página para realizar a conferência.



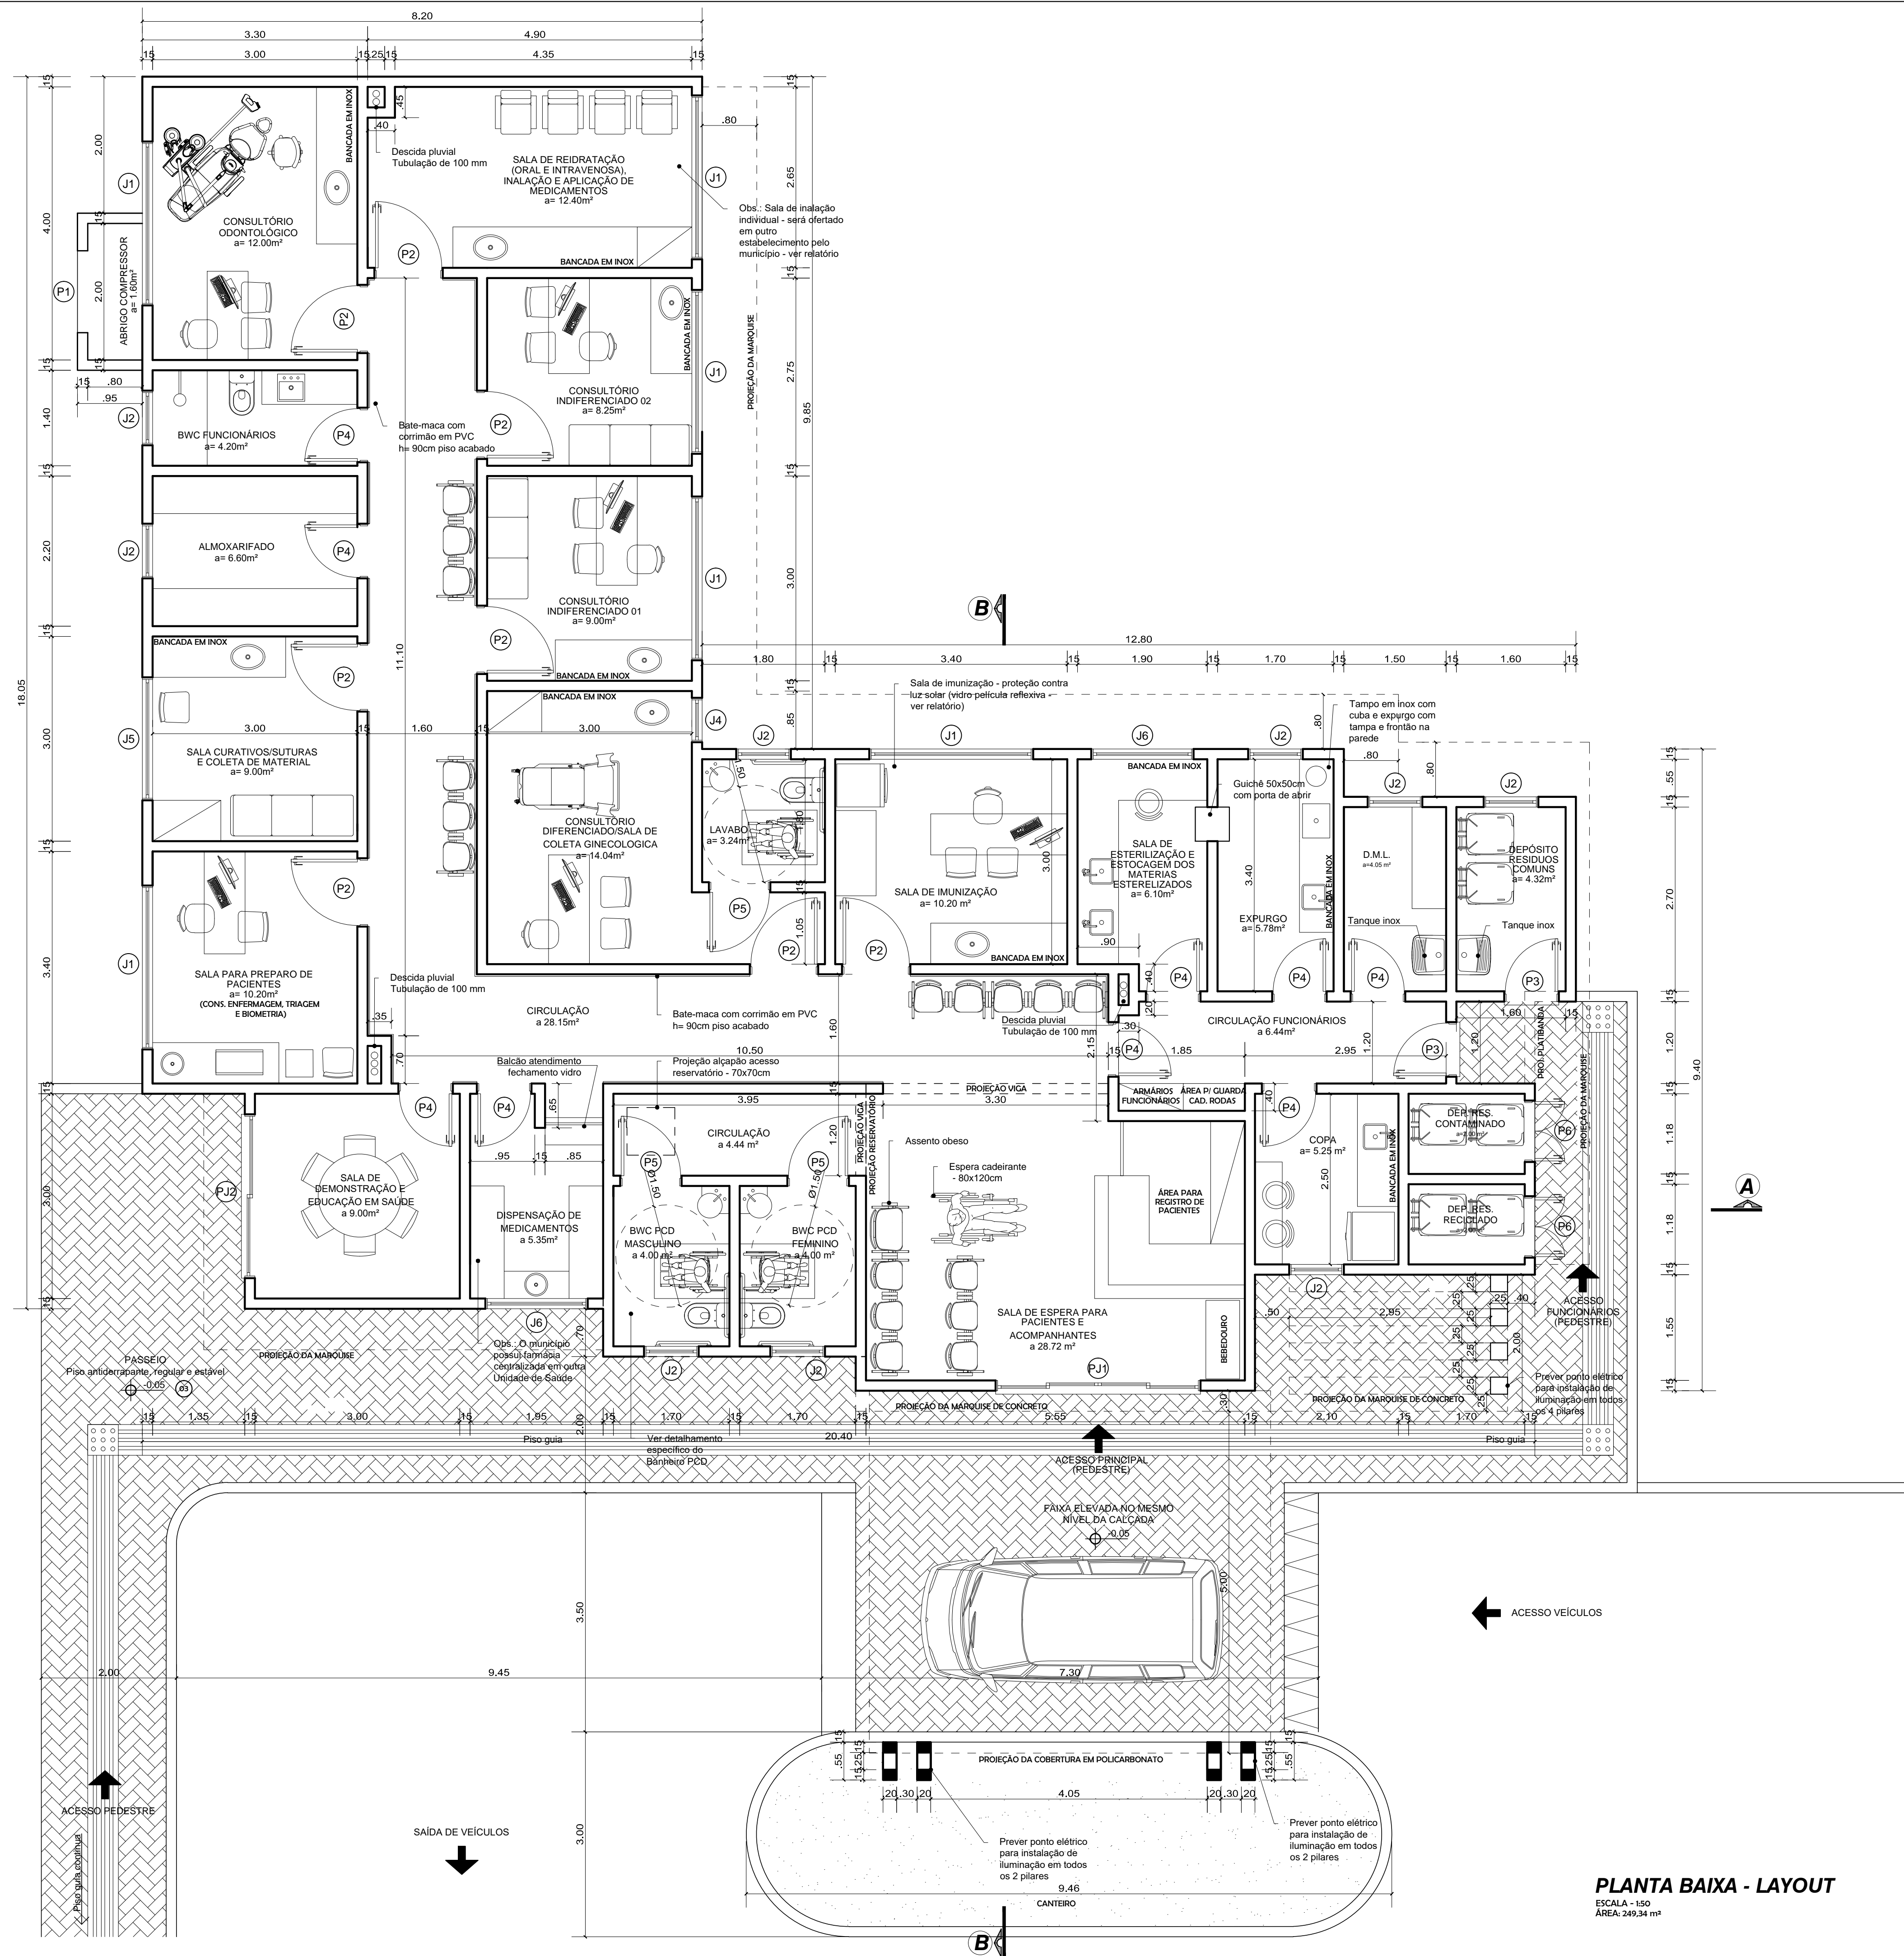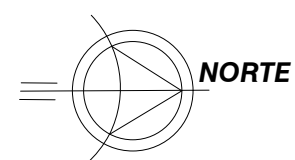

**ESTADO DE SANTA CATARINA**  
**SECRETARIA DE ESTADO DA SAÚDE**  
**SISTEMA ÚNICO DE SAÚDE**  
**SUPERINTENDÊNCIA DE VIGILÂNCIA EM SAÚDE**  
**DIRETORIA DE VIGILÂNCIA SANITÁRIA**  
**NÚCLEO DE ANÁLISE DE PROJETOS**

**APROVADO**




De acordo com o § 2º, Art. 17, da Lei 6320/83 C/C as Resoluções da ANVISA nºs. RDC 50/02 e RDC 51/11

PT 011/2023

**Daiane dos Santos da Silva Godinho**  
Engenheira Civil// Gerência Regional de Saúde de  
Criciúma/SUV/SES  
Matrícula 0392042-9-02

FINAL	COMO CONSTRUÍDO	
R-02	REVISÃO 02	17-11-22
R-01	REVISÃO 01	19-09-22
R-00	EMIÇÃO INICIAL	25-03-22
REVISÃO	DISCRIMINAÇÃO	DATA



 (48) 99978-1908 - 3434-3410  
 contato@eduardocostaarquitetura.com.br  
 @eduardocostaarquitetura  
 eduardocostaarquitetura.com.br

 
## PROJETO ARQUITETÔNICO

OBRA: **Unidade Básica de Saúde Integrada**

LOCAL: Estrada Geral Alto Rio Maina,  
Bairro Alto Rio Maina, Siderópolis, SC

PROPRIETÁRIO: \_\_\_\_\_

**Prefeitura de Siderópolis - CNPJ - 82.929.407/0001-62**

  
GOVERNO MUNICIPAL DE  
**SIDERÓPOLIS**  
SECRETARIA DE ADMINISTRAÇÃO  
GERENCIAL E FISCAL

RESPONSABILIDADE TÉCNICA DO PROJETO:

EDUARDO ALECIO COSTA  
ARQUITETO E URBANISTA - CREA 66055

RESPONSABILIDADE TÉCNICA DA EXECUÇÃO:

#### CONTEÚDO DA PRANCHA

**PLANTA BAIXA - LAYOUT**

ESCALA:	DESENHO:	PRANCHA:
<b>Indicada</b>	<b>Gabriela</b>	

DATA:	ARQUIVO:	ARQ-003
Março / 2022	UBS - arquitetura 1-50.dwg	

Última revisão em 17 de novembro de 2022

**PLANTA BAIXA - LAYOUT**  
 ESCALA - 1:50  
 ÁREA: 249,34 m²



## Assinaturas do documento



Código para verificação: **UY76UK57**

Este documento foi assinado digitalmente pelos seguintes signatários nas datas indicadas:



**DAIANE DOS SANTOS DA SILVA** (CPF: 036.XXX.529-XX) em 13/01/2023 às 05:19:04


Emitido por: "SGP-e", emitido em 13/07/2018 - 13:34:57 e válido até 13/07/2118 - 13:34:57.

(Assinatura do sistema)


Para verificar a autenticidade desta cópia, acesse o link <https://portal.sgpe.sea.sc.gov.br/portal-externo/conferencia-documento/U0VTXzcwNTIfMDAxOTYzMDVfMTk4NTk1XzlwMjJfVVK3NIVLNTc=> ou o site

<https://portal.sgpe.sea.sc.gov.br/portal-externo> e informe o processo **SES 00196305/2022** e o código **UY76UK57** ou aponte a câmera para o QR Code presente nesta página para realizar a conferência.




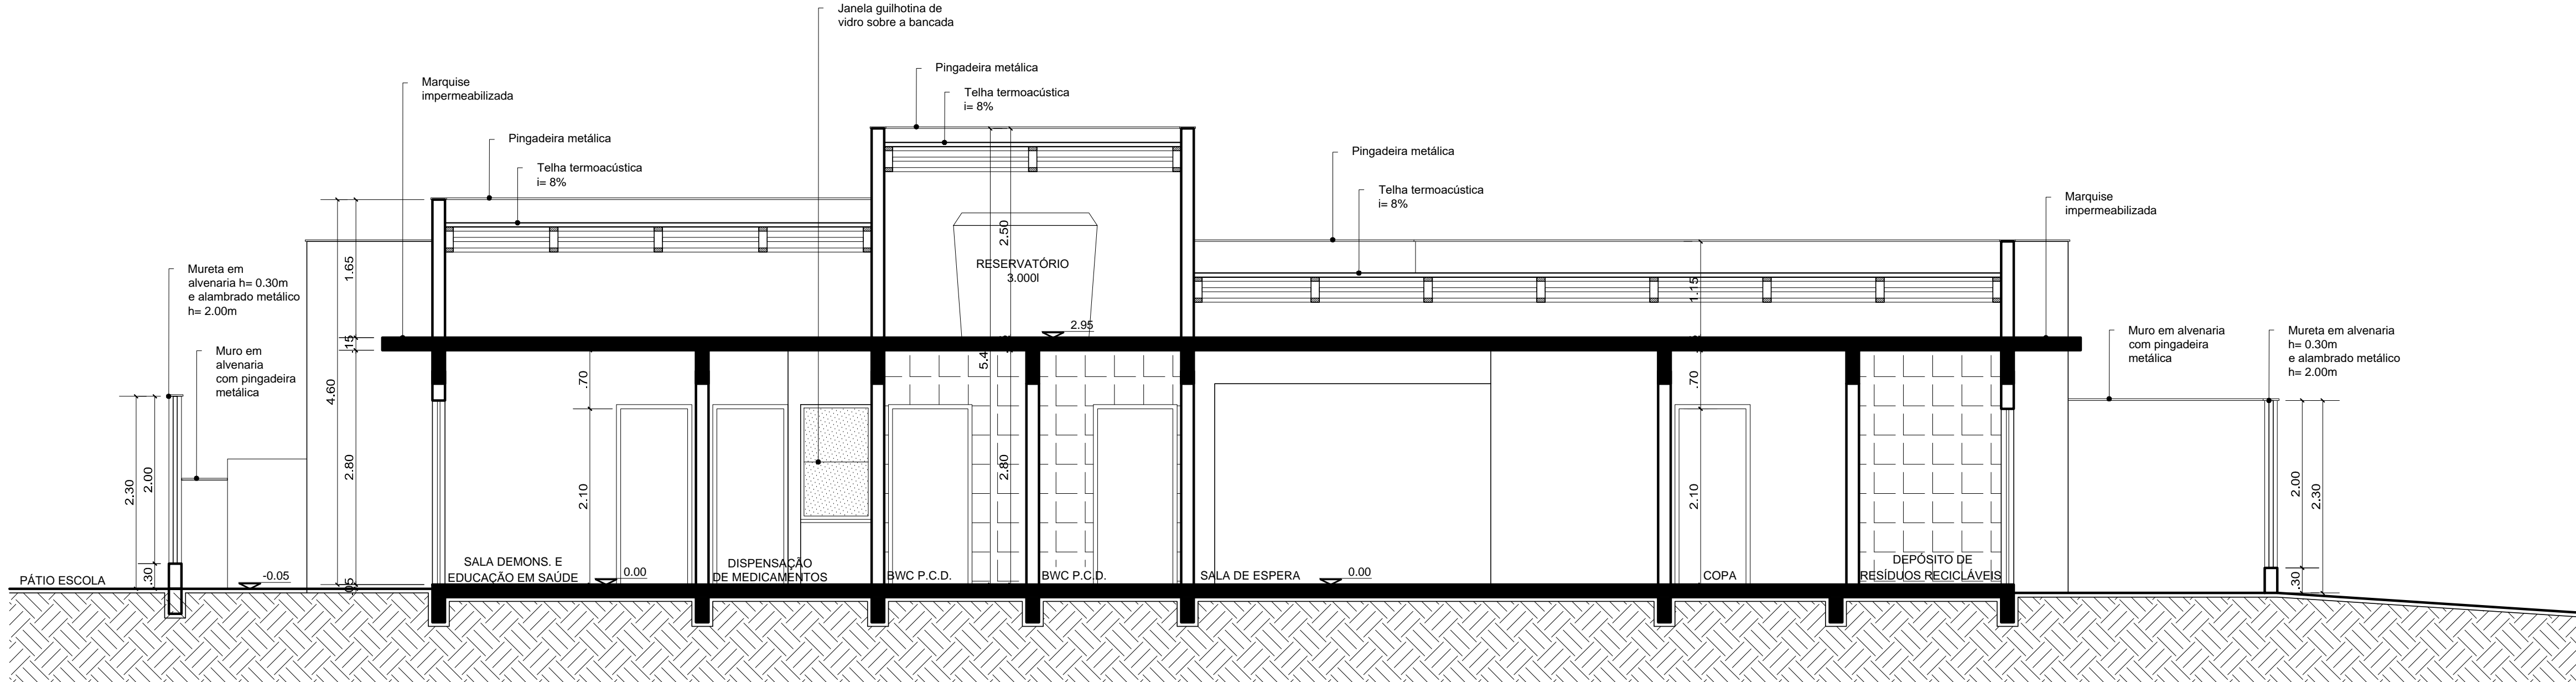


**CORTE A**  
ESCALA - 1/50

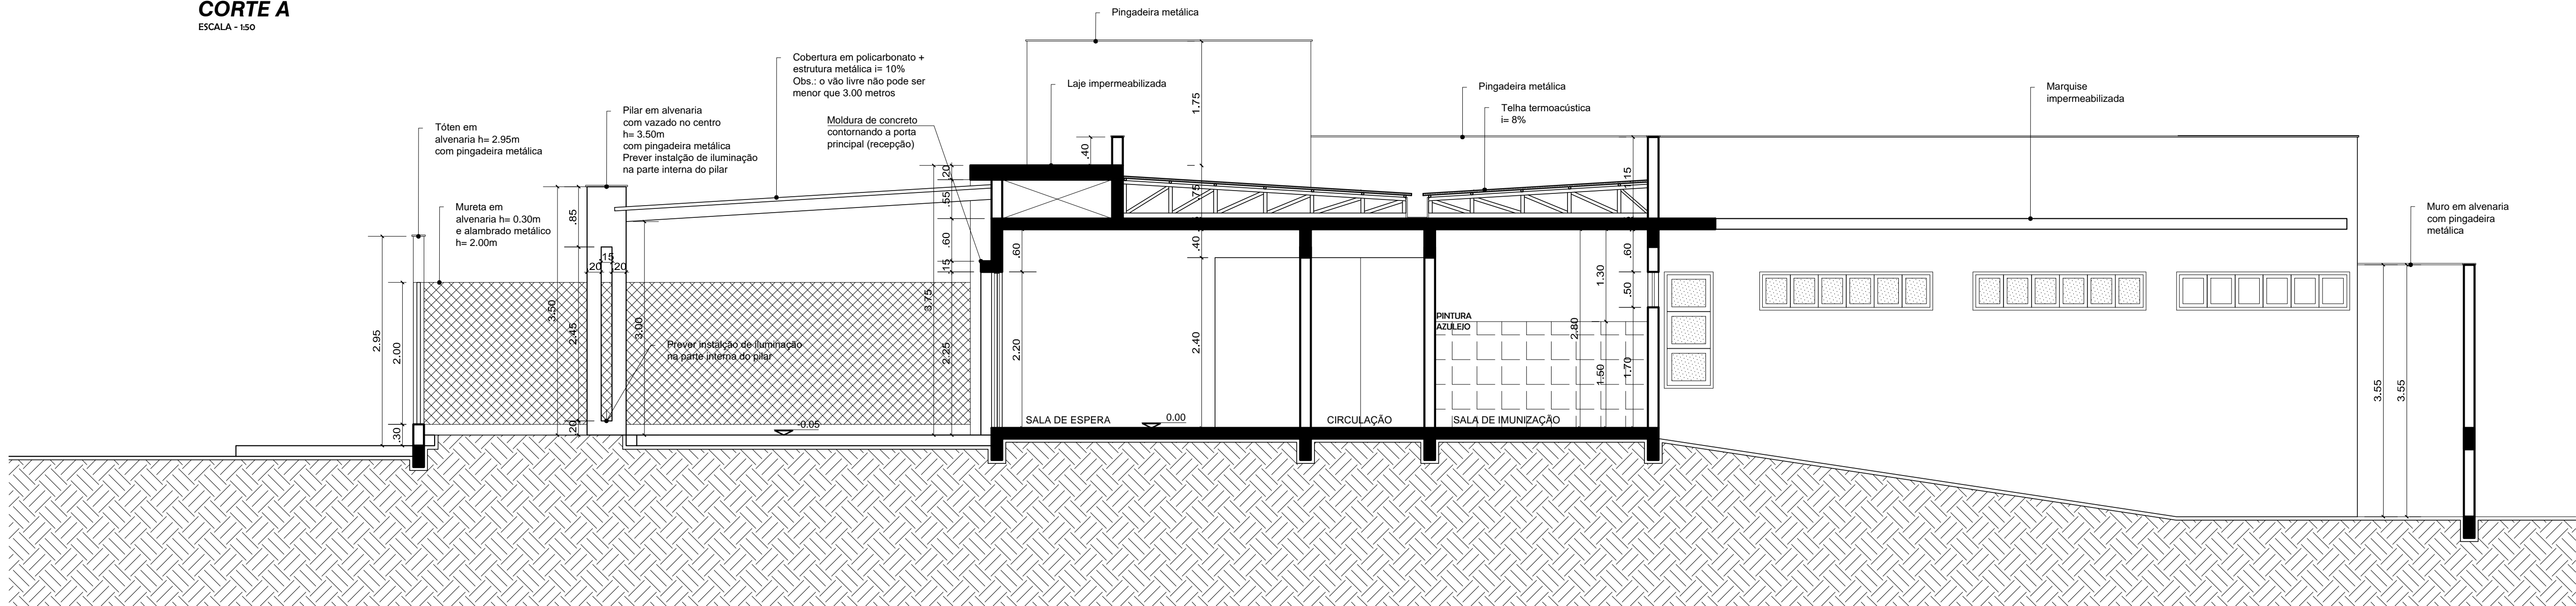


**CORTE B**  
ESCALA - 1/50

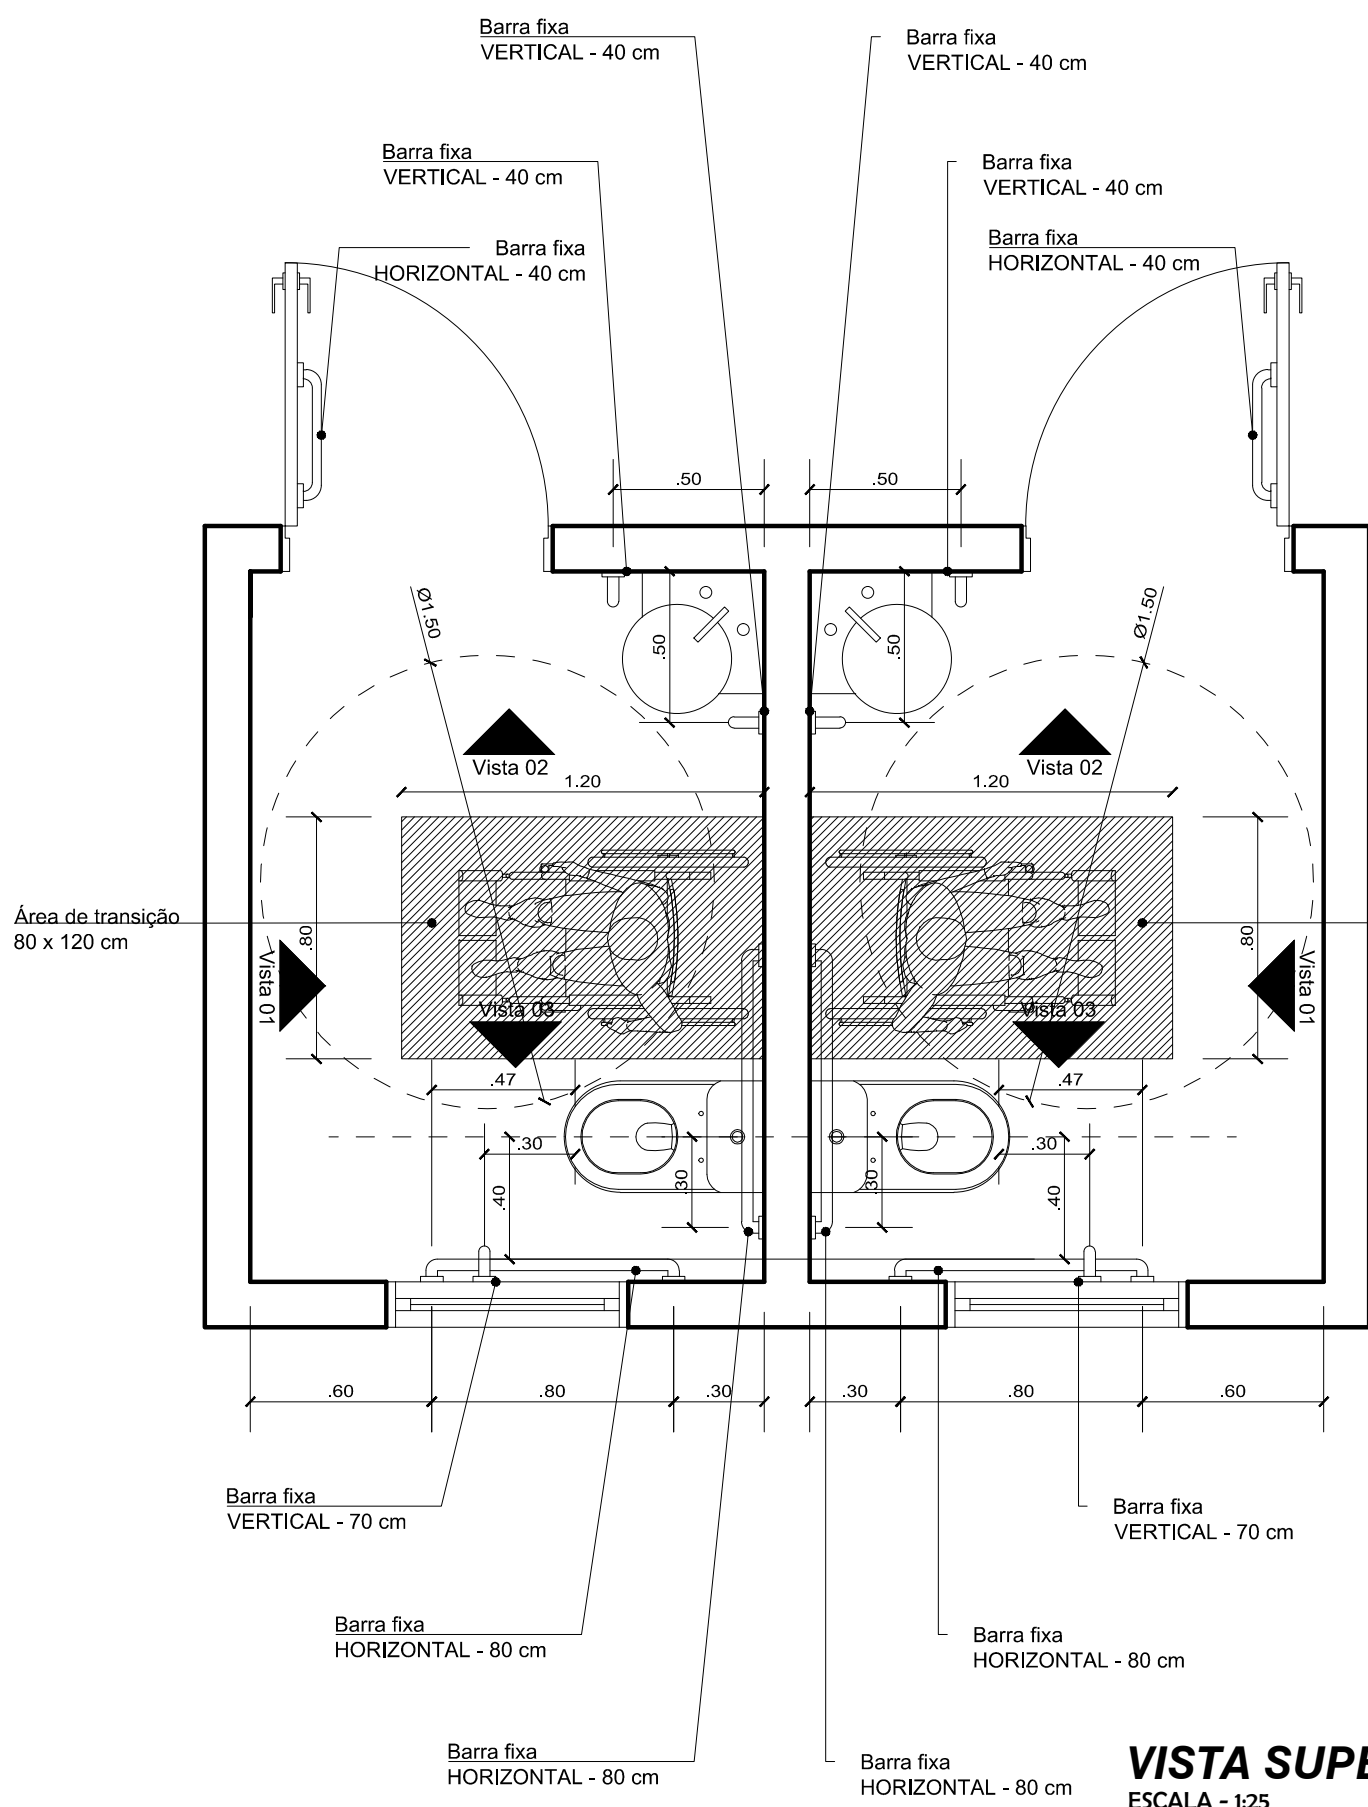


**VISTA SUPERIOR - DET. BWC PCD**  
ESCALA - 1/25

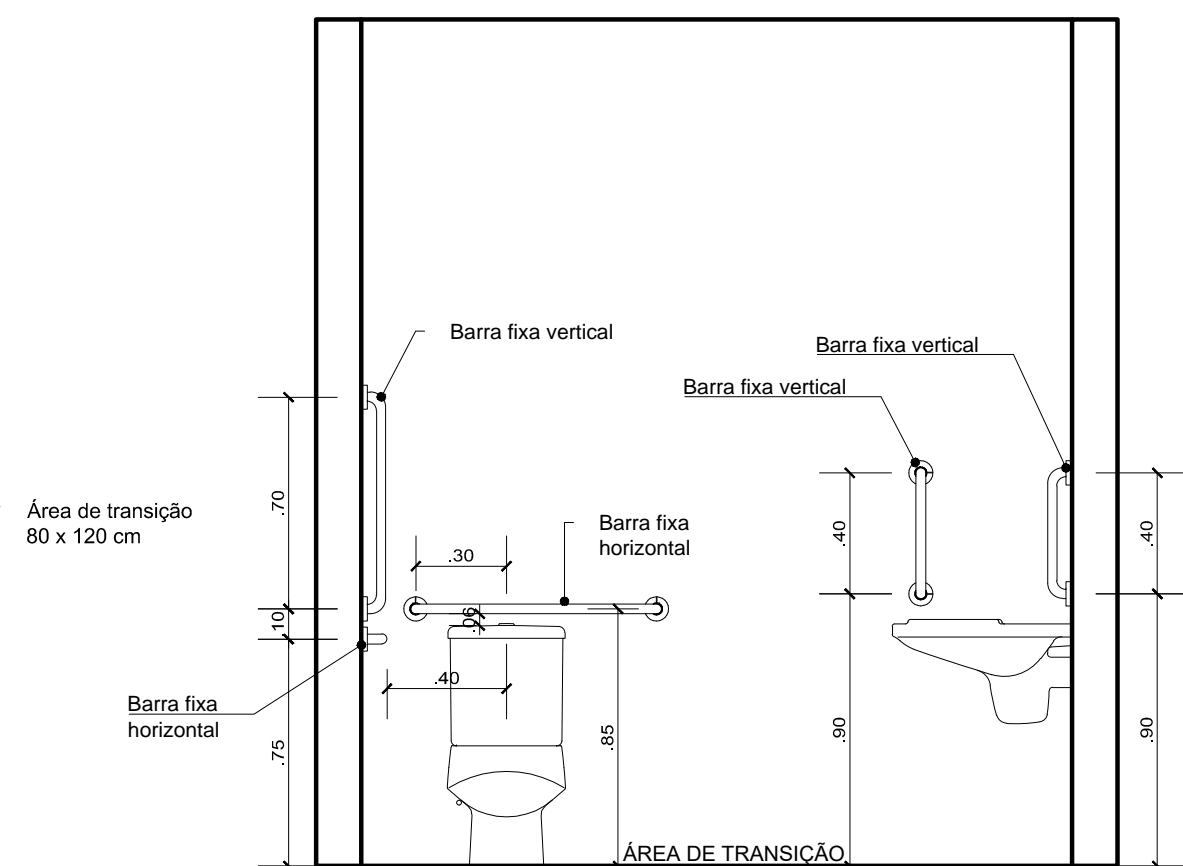

**VISTA 01 - DET. BWC PCD**  
ESCALA - 1/25

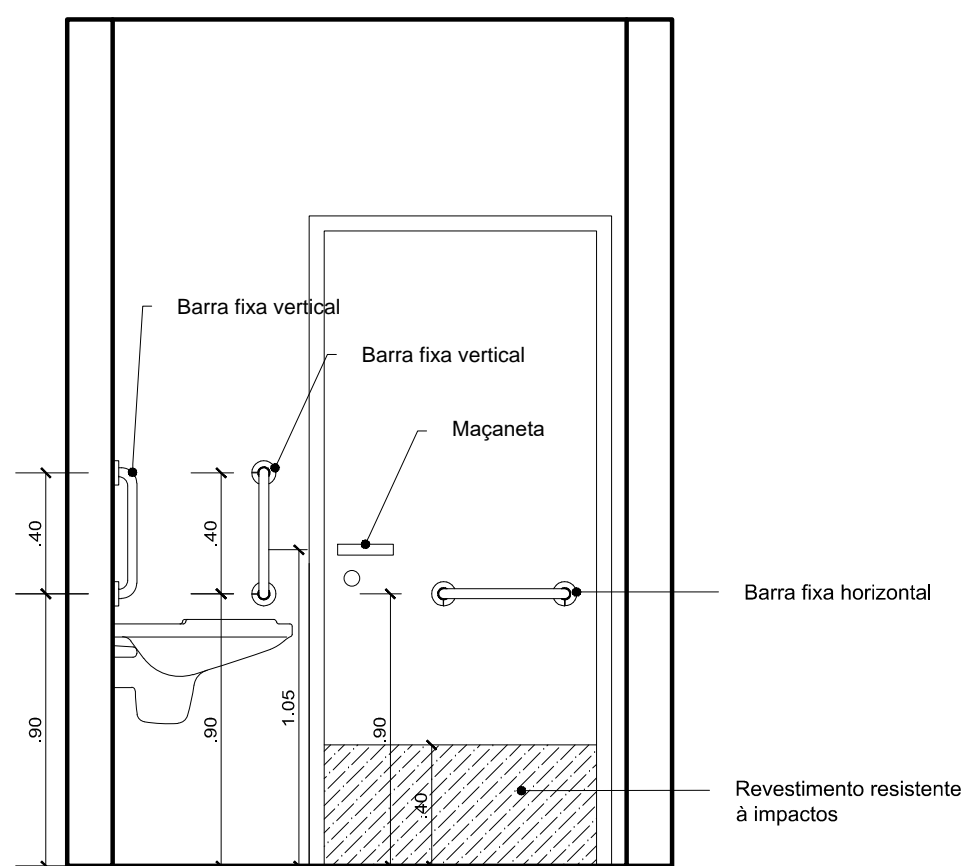

**VISTA 02 - DET. BWC PCD**  
ESCALA - 1/25

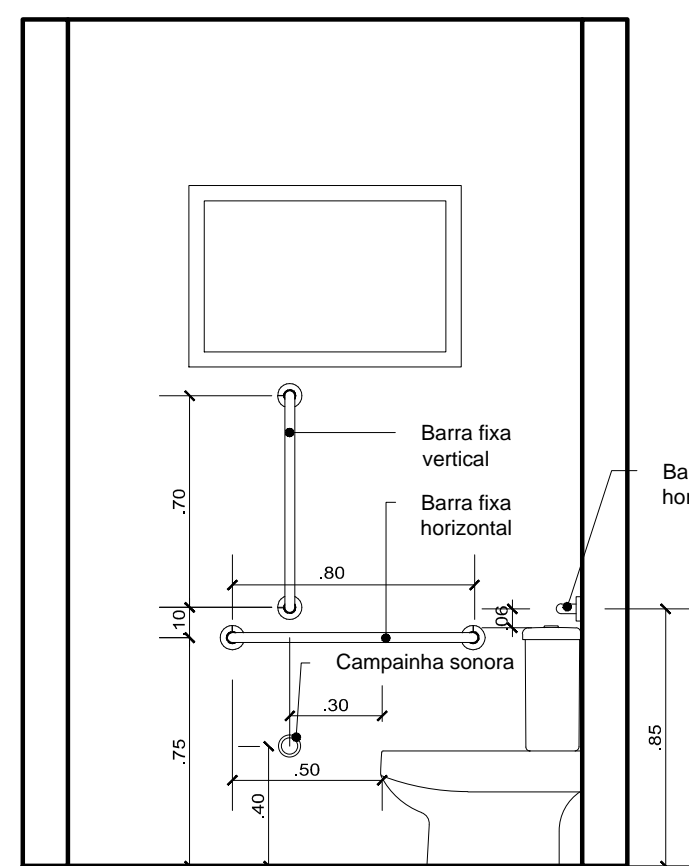

**VISTA 03 - DET. BWC PCD**  
ESCALA - 1/25



FINAL	COMO CONSTRUÍDO	
R-02	REVISÃO 02	17-11-22
R-01	REVISÃO 01	19-09-22
R-00	EMISSÃO INICIAL	25-03-22
REVISÃO	DISCRIMINAÇÃO	DATA

**Eduardo Costa.**  
Arquitetura e Design de Interiores

(48) 99978-1908 - 3434-3410  
contato@eduardocostaarquitectura.com.br  
@eduardocostaarquitectura  
eduardocostaarquitectura.com.br

**PROJETO ARQUITETÔNICO**

OBRA: **Unidade Básica de Saúde Integrada**

LOCAL: **Estrada Geral Alto Rio Maina, Bairro Alto Rio Maina, Siderópolis, SC**

PROPRIETÁRIO: **Prefeitura de Siderópolis - CNPJ - 82.929.407/0001-62**

RESPONSABILIDADE TÉCNICA DO PROJETO: **EDUARDO ALEIO COSTA**  
ARQUITETO E URBANISTA - CREA 240537-4

CONTEÚDO DA PRANCHA: **CORTES, DETALHAMENTOS**

ESCALA: **Indicada** DESENHO: **Gabriela** PRANCHA: **ARQ-004**

DATA: **Março / 2022** ARQUIVO: **UBS - arquitetônico 1-50.dwg**

RESPONSABILIDADE TÉCNICA DA EXECUÇÃO:

Última revisão em 17 de novembro de 2022

REVISÃO: **R-02**



## Assinaturas do documento



Código para verificação: **JDR32Z36**

Este documento foi assinado digitalmente pelos seguintes signatários nas datas indicadas:



**DAIANE DOS SANTOS DA SILVA** (CPF: 036.XXX.529-XX) em 13/01/2023 às 05:18:54

Emitido por: "SGP-e", emitido em 13/07/2018 - 13:34:57 e válido até 13/07/2118 - 13:34:57.

(Assinatura do sistema)

Para verificar a autenticidade desta cópia, acesse o link <https://portal.sgpe.sea.sc.gov.br/portal-externo/conferencia-documento/U0VTXzcwNTIfMDAxOTYzMDVfMTk4NTk1XzlwMjJfSkRSMzJaMzY=> ou o site

<https://portal.sgpe.sea.sc.gov.br/portal-externo> e informe o processo **SES 00196305/2022** e o código **JDR32Z36** ou aponte a câmera para o QR Code presente nesta página para realizar a conferência.